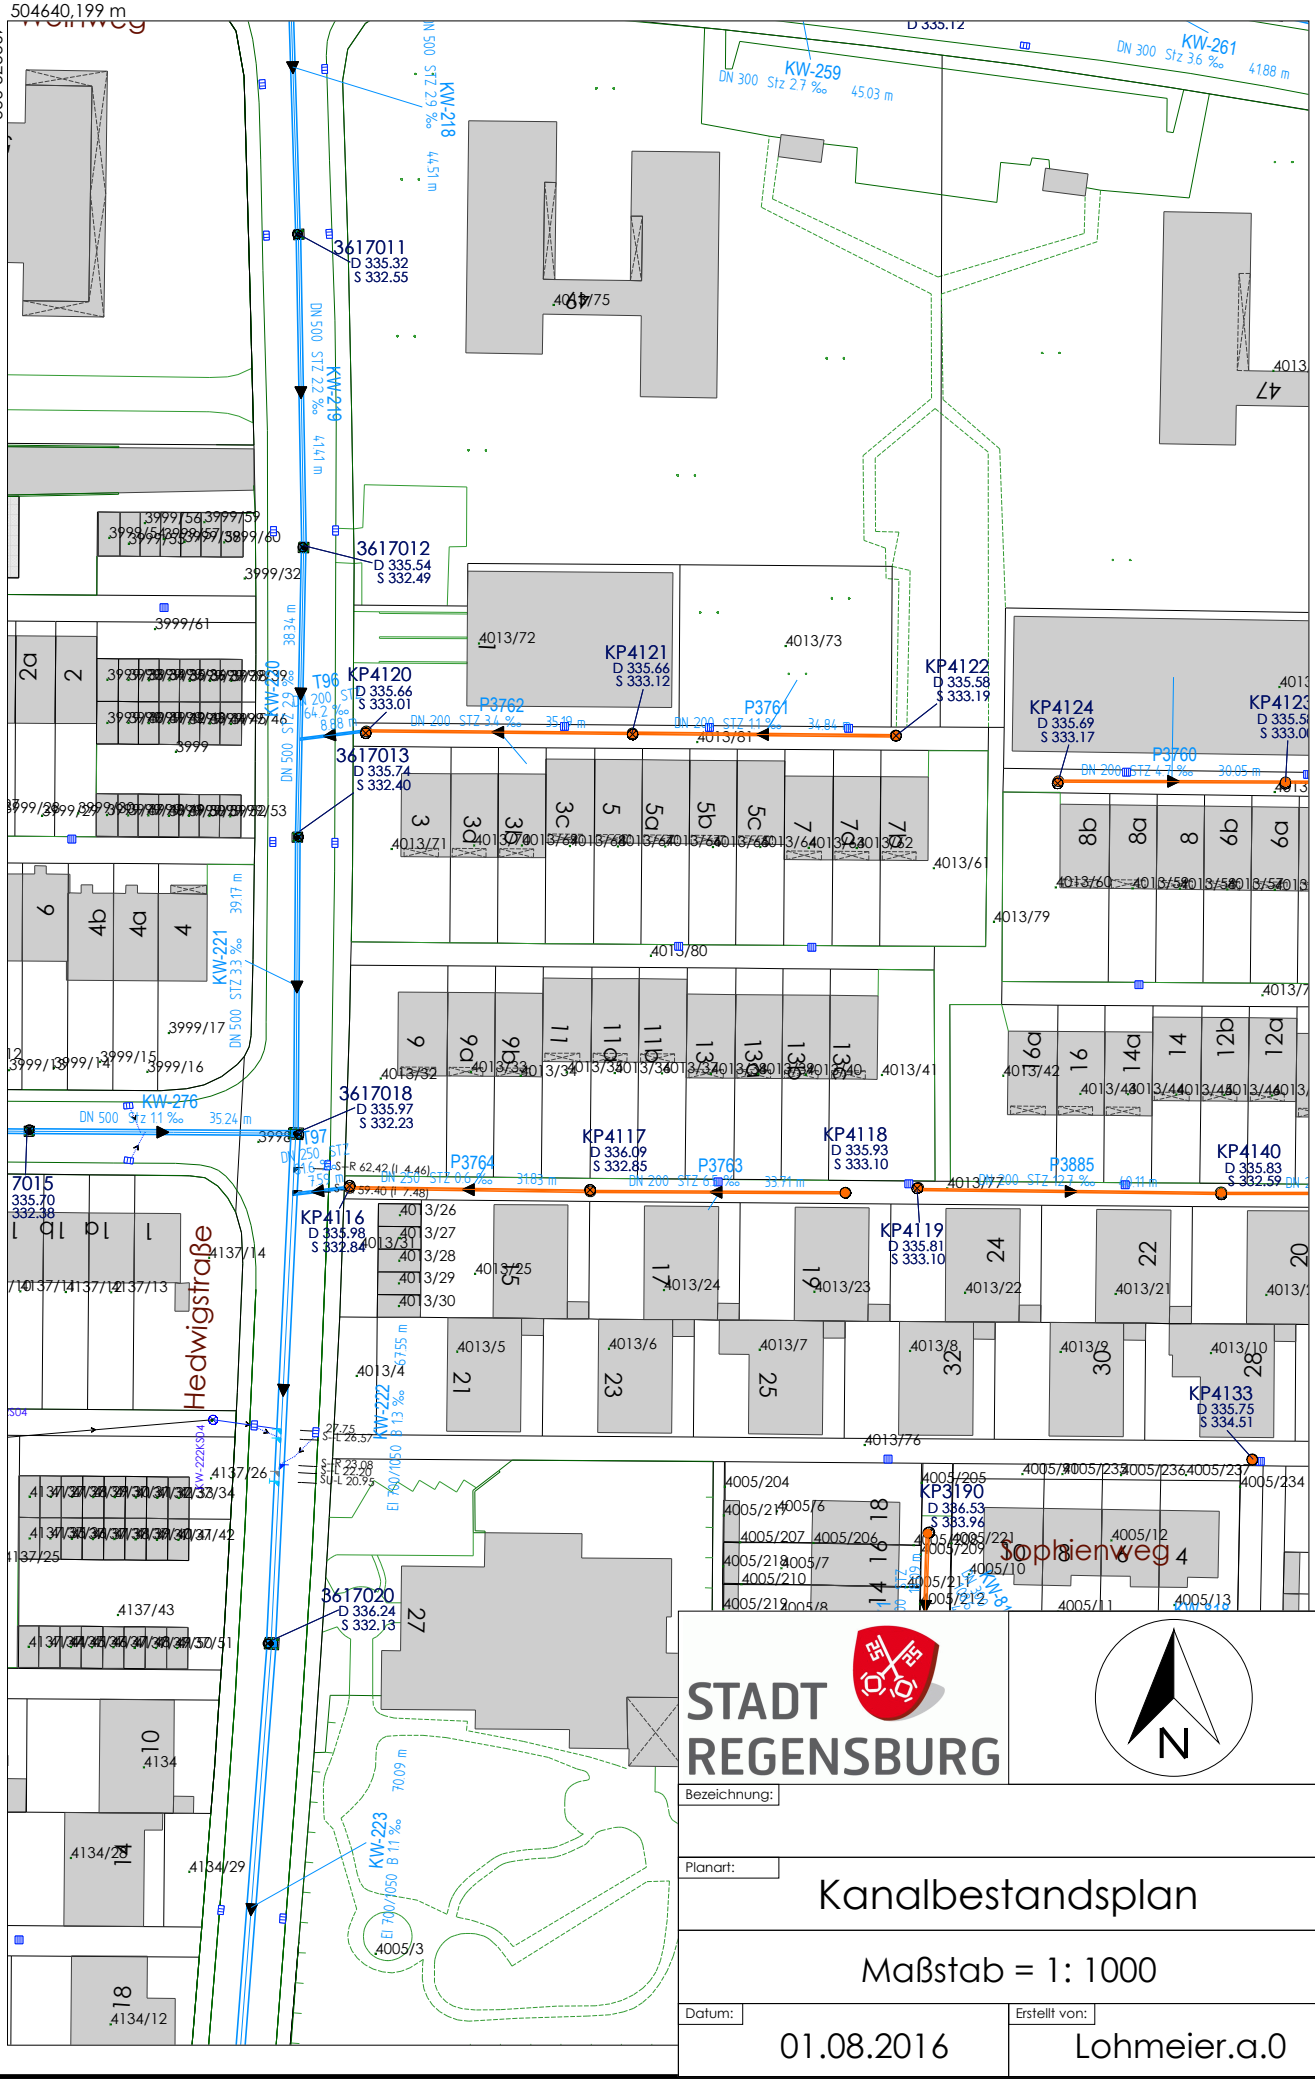
504640,199 m
4322722,922 m
Hedwigstraße
Sophienweg
KW-218
KW-259
KW-261
KW-219
KW-220
KW-221
KW-276
KW-222
KW-223
3617011
D 335.32
S 332.55
3617012
D 335.54
S 332.49
3617013
D 335.74
S 332.40
3617018
D 335.97
S 332.23
3617020
D 336.24
S 332.13
KP4120
D 335.66
S 333.01
KP4121
D 335.66
S 333.12
KP4122
D 335.58
S 333.19
KP4123
KP4124
D 335.69
S 333.17
KP4116
D 335.98
S 332.84
KP4117
D 336.09
S 332.85
KP4118
D 335.93
S 333.10
KP4119
D 335.81
S 333.10
KP4133
D 335.75
S 334.51
KP4140
D 335.83
S 332.59
KP3190
D 336.53
S 333.96
7015
335.70
332.38
P3760
P3761
P3762
P3763
P3764
P3885
T96
T97
Die Kanalbestandsunterlagen dienen lediglich der Information. Die genaue Lage sowie die technischen Angaben der Entwässerungsanlagen sind in der Örtlichkeit zu prüfen.
Die Stadtgrundkarte ist nur nachrichtlich dargestellt. Die Stadt Regensburg übernimmt keine Haftung für die Planeinträge.
STADT REGENSBURG
N
Bezeichnung:
Planart:
Kanalbestandsplan
Maßstab = 1: 1000
Datum:
01.08.2016
Erstellt von:
Lohmeier.a.0